


- Hovedrør, jordvarme
- ▨ Brineslanger, jordvarme
- Dræn
- XY Afsætning af landmåler
- Indmåling - jordslanger
- Indmåling - hovedrør



Rev. 5	Indmålinger påført tegningen.	25.09.2025	REJ	JJR	
Udgave	Betegnelse/Revision	Dato	Udført	Kontrol	Godkendt
Sag:	Enghusene Termonet	Sag nr.:	161-1462		
Bygherre:	Andelsboligforeningen Enghusene 51-91	Dato:	28.06.2024		
Emne:	Oversigtskort Hovedrør og fordelebrønde Ortofoto	Tegn nr.:	161-1462-03		Rev.: 05
	Udf.: REJ	Kont.: JJR	Godk.: #####	Mål: 1:1000	

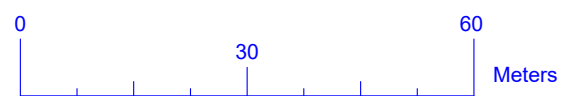